


# WSCHOWA woj. leszczyńskie

POMIAR POWYKONAWCZY

kanalizacji grawitacyjnej i docznej oraz sieci wodociągowej

miasto: Wschowa  
Ekonomiczna Strefa Przemysłowa  
KERG 1508-191/2005  
DZ 1241/2005

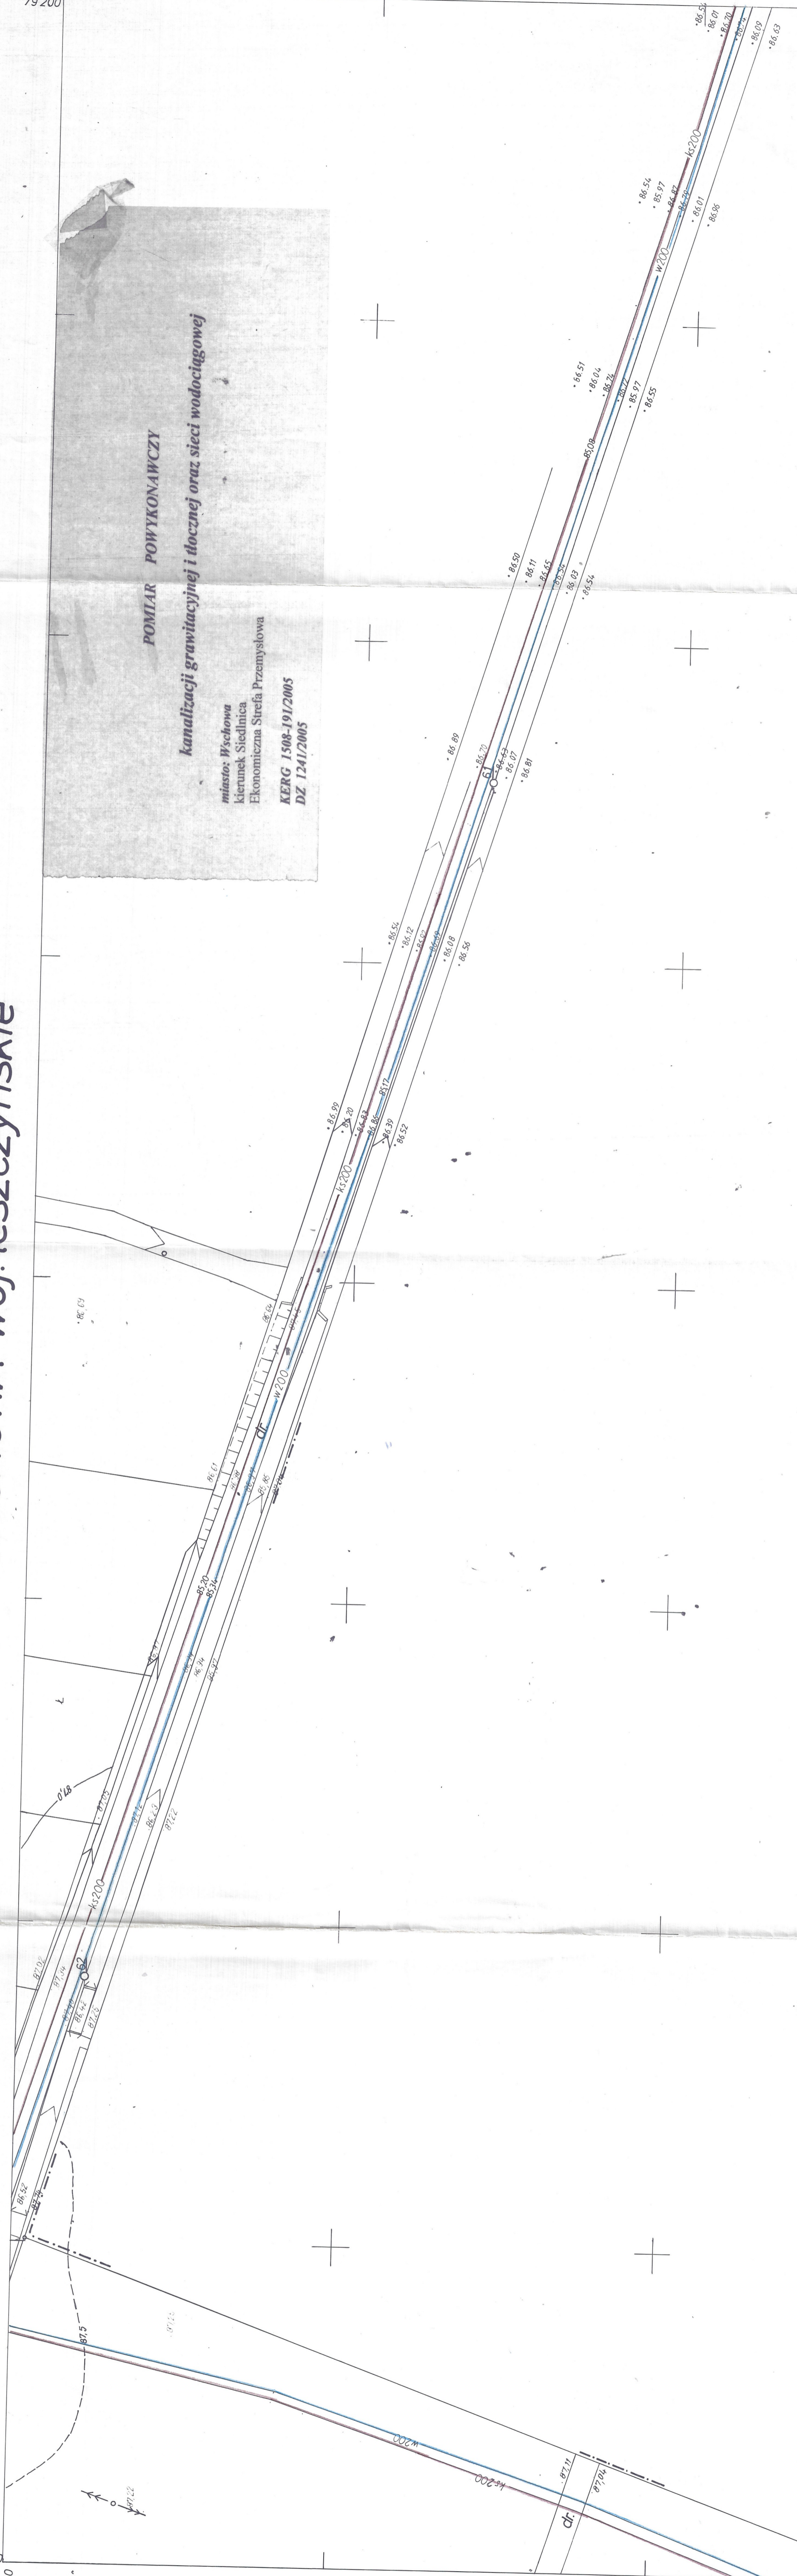

STAROSTWO POWIATOWE Wschowskie  
Dzielnica: Wschowa  
Miejscowość: Wschowa  
Data: 2005-09-12

STAROSTA WSCHOWSKI  
Powiatowy Ośrodek  
Dokumentacji Geodezyjnej i Kartograficznej  
w Wschowie

STAROSTA WSCHOWSKI  
Powiatowy Ośrodek  
Dokumentacji Geodezyjnej i Kartograficznej  
w Wschowie

ZAPRAWY  
PRZEMIANOWICZAKI  
Inżynier  
Tomasz Winięta


GRADUS Spółka z o.o.  
67-100 Nowa Sól  
ul. Piłsudskiego 3  
NIP: 922-009-46-55 REGON: 001338890

GEODEZJA I KARTOGRAFIA  
DZIAŁA  
STOWA SOL  
Wschowa


MAPA ZASADNICZA

Złożona w r. 1979 przez  
OKRĘGOWE PRZEDSIĘBIORSTWO GEODEZYJNO-KARTOGRAFICZNE  
W POZNANIU

432.344.253.2

1:500

TREŚĆ:	NAZWA:	ADRES:
S+U	N	

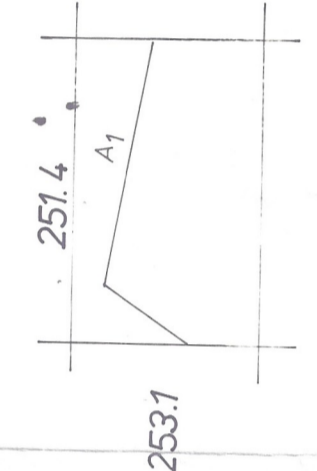

A.G.m. Wschowa  
ul. M. Wschowa

2.06.80r

Wschowa, 2005 ROK

432.344.253.2  
m. WSCHOWA  
skala 1:500  
nakładka „w”