



POMIAR POWYKONAWCZY
kanalizacji grawitacyjnej i łącznej oraz sieci wodociągowej
 miejsc: Wschowa
 Miejska Strefa Przemysłowa
 EKRG 1500-01/2005
 DZ 1241/2005

Ogrody działkowe

STAROSTA WSCHOWSKI
 Powiatowy Urząd Geodezyjno-Kartograficzny
 w Wschowie
 19 PAZ 2005

STAROSTA WSCHOWSKI
 Powiatowy Urząd Geodezyjno-Kartograficzny
 w Wschowie
 19 PAZ 2005

STAROSTWA POWIATOWE WSCHOWIE
 Szyfr: opm/04/2007/244/2007... 08-08-07
 Miejscowość: data: Wschowa, 2006-08-07


Z. U. J. BIELI
 Dyplom Inżyniera Technika
 Techniczny Wschowa

MAPA ZASADNICZA

Zatwierdzona w r. 1979 przez
 OKRĘGOWE PRZEDSIĘBIORSTWO GEODEZYJNO-KARTOGRAFICZNE
 W POZNANIU

432.344.2531
 1:500

TREŚĆ MAKLADEK	
S	U
W	W

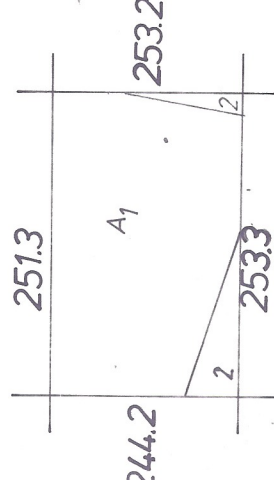

A. Gm. Wschowa
 1. M. Wschowa
 2. W. Strefa Przem.

SCODATA (Wschowa)
 ul. Świerkowa 4, tel. 23-82
